


RZUT PARTERU

SKALA 1:100

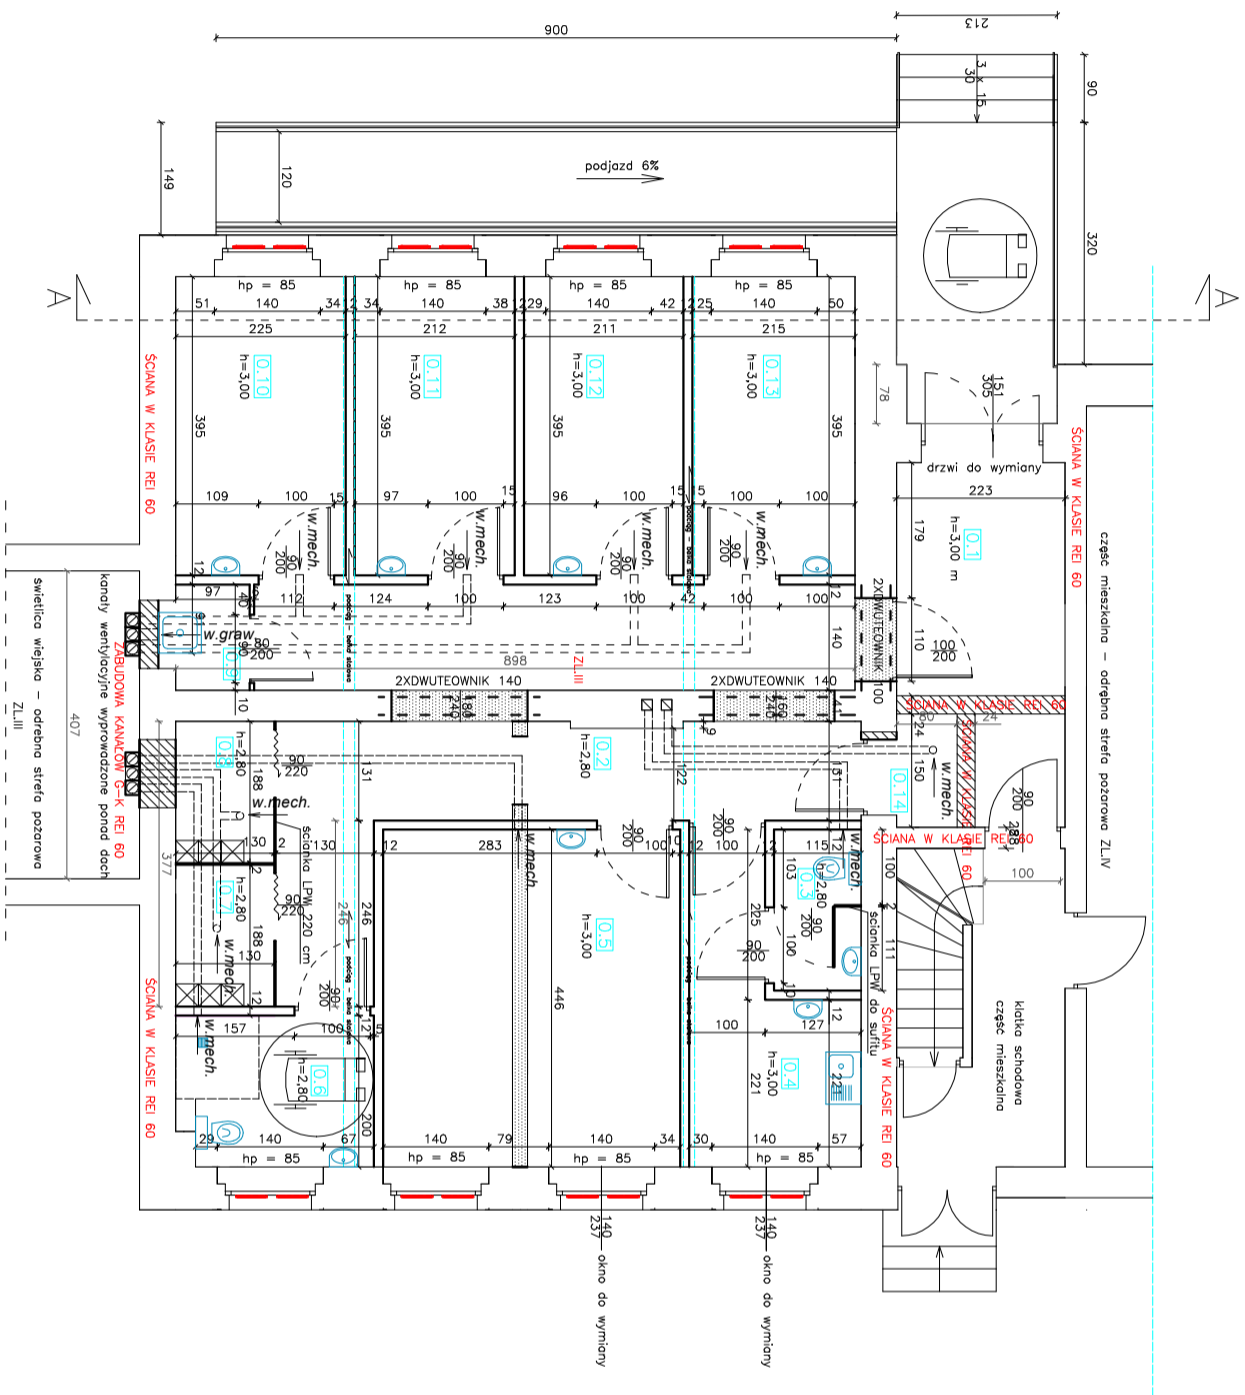

LEGENDA OZNACZEŃ NA RYSUNKU:

- ISTNIEJĄCA ŚCIANA - BEZ ZMIAN
- ŚCIANA DO ZAMUROWANIA
- ŚCIANA DO WZNIESIENIA
- ŚCIANA DO WYKUCIA, ROZBIÓRY

LP.	Nazwa pomieszczenia	Posadzka	Powierzchnia [m ²]
0.1	Wiatrołap	Płytki	6,87
0.2	Komunikacja	PCV	24,35
0.3	Pom. higieniczno-sanitarne	Płytki	2,36
0.4	Pom. socjalne	PCV	7,13
0.5	Pom. rehabilitacyjne	PCV	17,33
0.6	Pom. higieniczno-sanitarne	Płytki	4,94
0.7	Szatnia	PCV	2,44
0.8	Szatnia	PCV	2,44
0.9	Pom. na sprzęt porządkowy	PCV	1,56
0.10	Pom. rehabilitacyjne	PCV	8,77
0.11	Pom. rehabilitacyjne	PCV	8,21
0.12	Pom. rehabilitacyjne	PCV	8,18
0.13	Pom. rehabilitacyjne	PCV	8,39
0.14	Pom. gospodarcze	PCV	1,20
			104,17

Jednostka projektowa K- BUD Zbigniew Klinicki 89 - 500 Tuchola, ul. Warszawska 22/32		PRZEBUDOWA ORAZ ZMIANA SPOSOBU UŻYTKOWANIA CZĘŚCI BUDYNKU GMINNEGO - ŚWIETLICY WIEJSKIEJ NA GABINET REHABILITACJI. TUSZYNY, DZIAŁKA O NR EWID. 37		Nr rys. A-1
Investor	GMINA ŚWIEKATOWO	Adres	86-182 ŚWIEKATOWO, UL. DWORCOWA 3	Data 15.03.2024
Tytuł rysunku	RZUT PARTERU - POWYKONAWCZY			Skala 1:100
Projektant	Inż. Andrzej Dyłewski			
Spejalność Nr upr.bud.	Architektoniczna 776/75/Bg			
Sprawdzający	mgr inż. arch. Piotr Adamowski			
Spejalność Nr upr.bud.	Architektoniczna POJKK227/2008			